


L?NGSSCHNITT

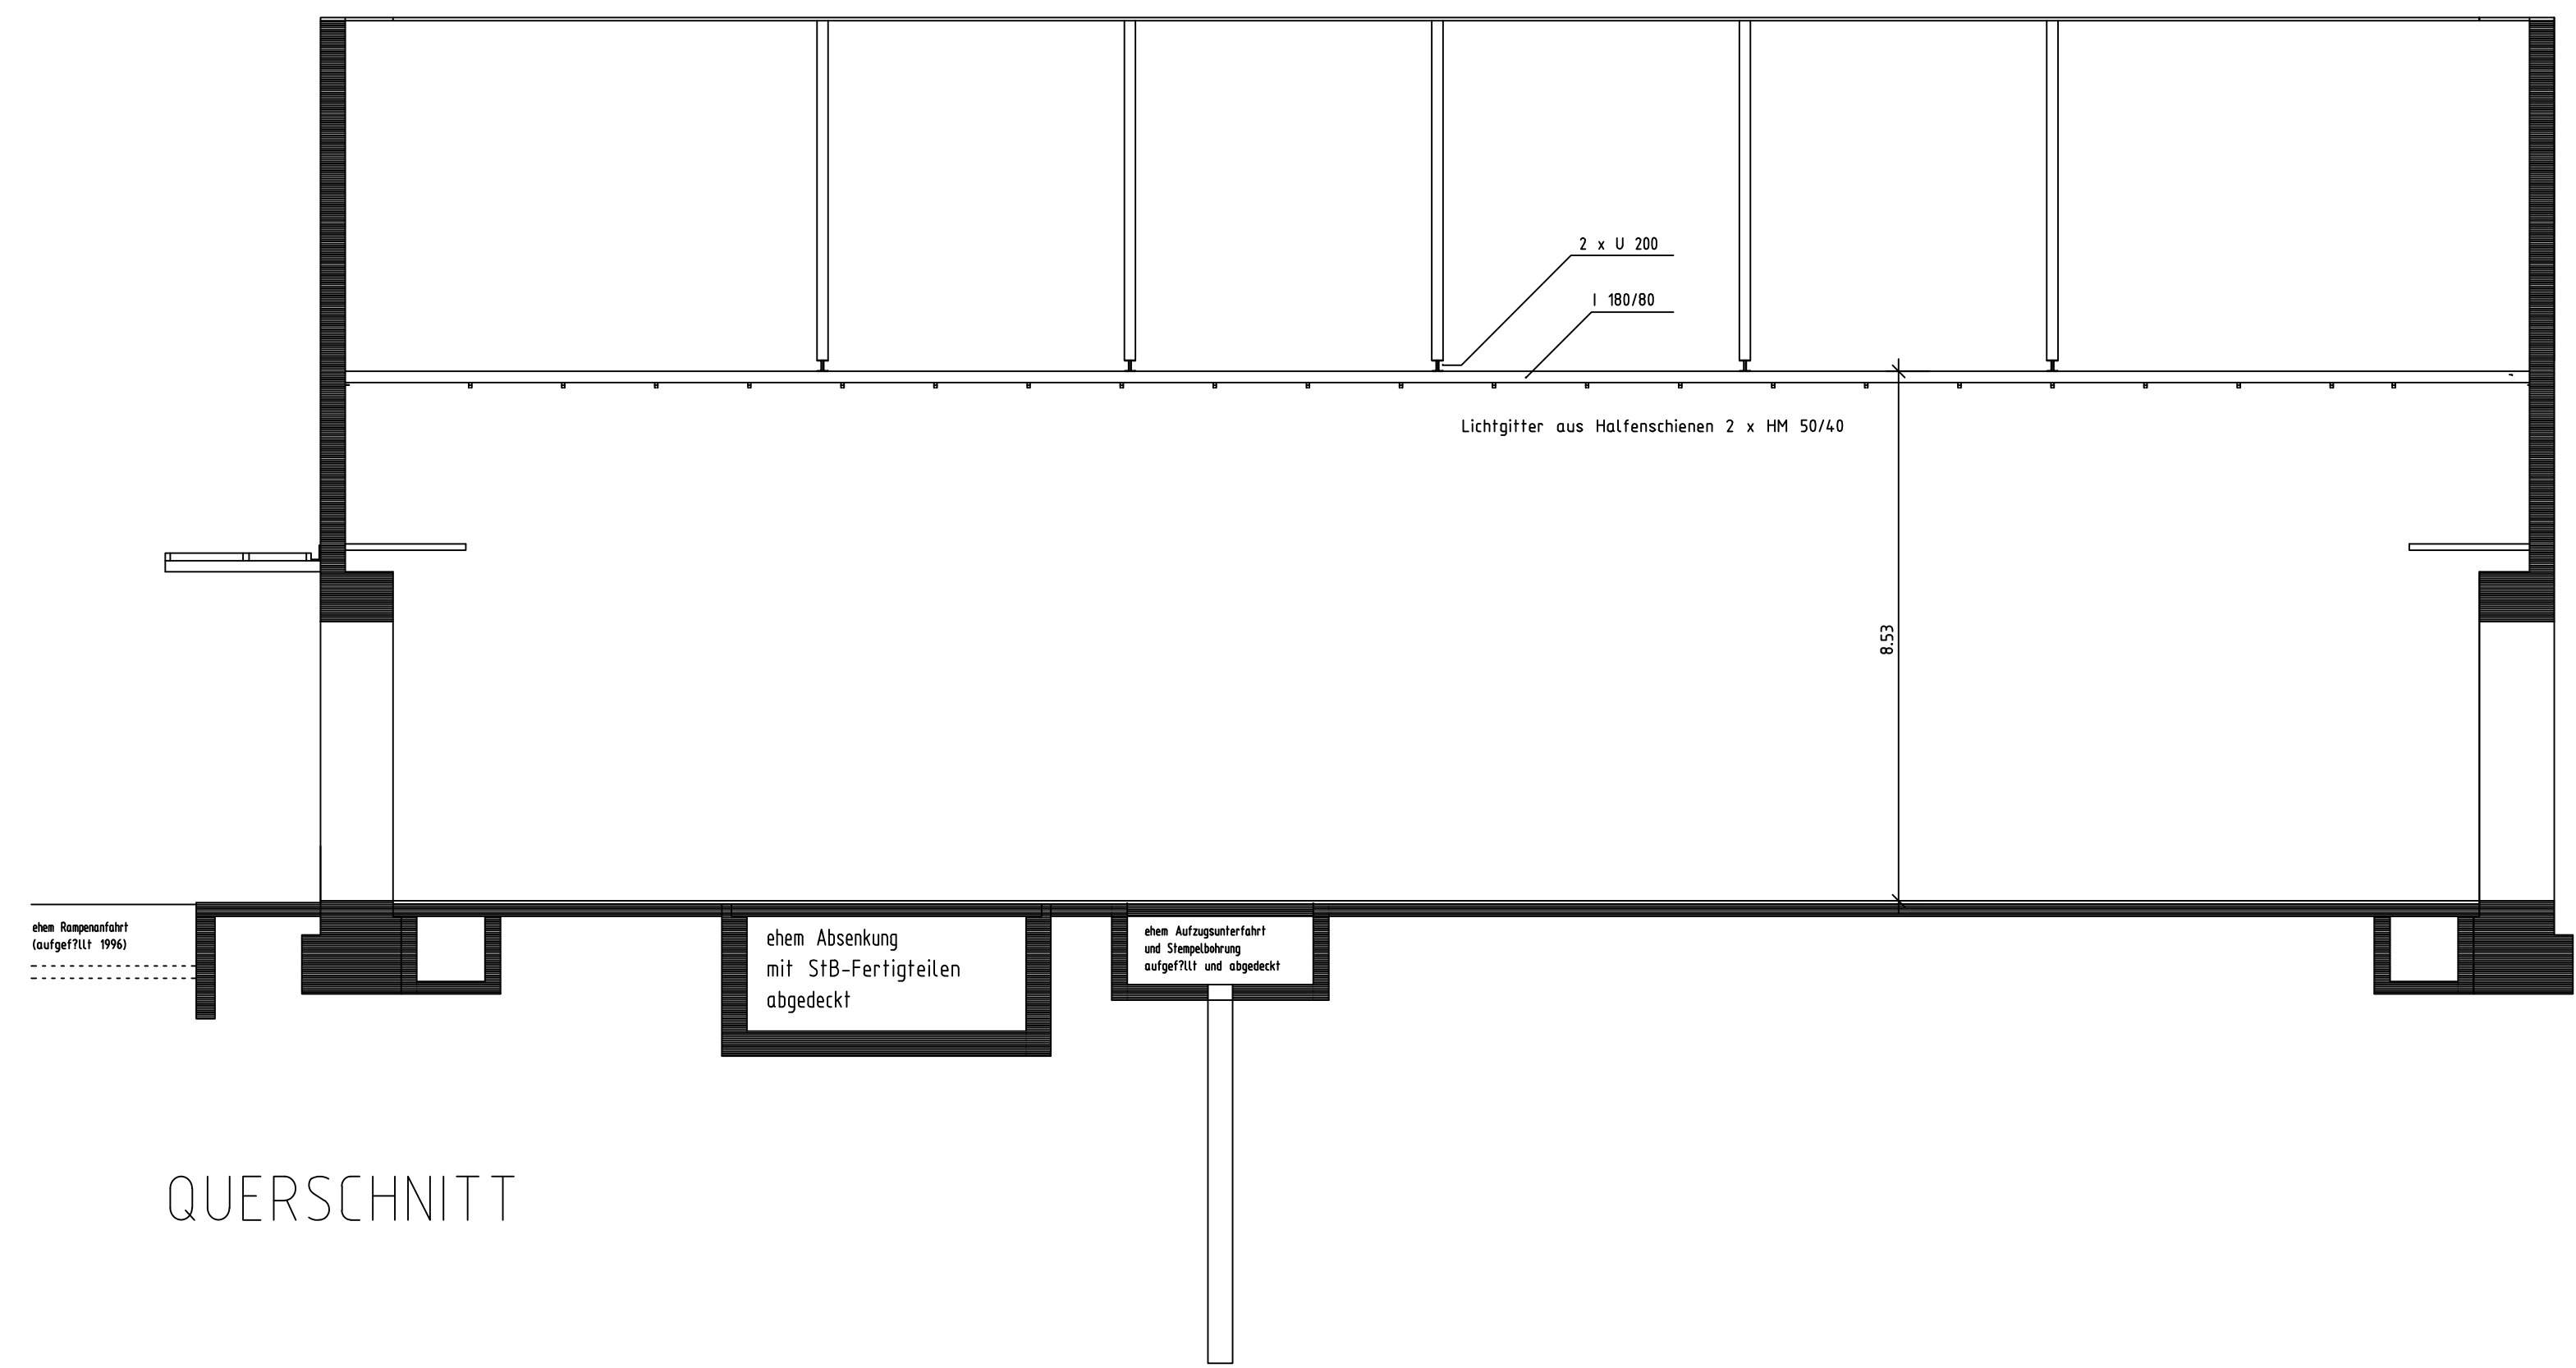

QUERSCHNITT

GERÄND.:	13		14		15	
GERÄND.:	10		11		12	
GERÄND.:	7		8		9	
GERÄND.:	4		5		6	
GERÄND.:	1	Rampe entwerfen, Stahl einlagern 03.07.2006	2	Halbfenschen, Lichtgitter 03.07.2006	3	
Bavaria Film GmbH						BAVARIA FILM PLATZ 7 82031 GEISELGASTENG
BESTANDSPLAN						PLANFERTIGER:
M 1 : 100						FÄLLER CONSULT INGENIEURSGESellschaft FÜR STRUKTUR UND BAUPLANUNG mbH Alpen-Industriepark - D-18 01507 Mönchen Tel.: 089/77021094 Fax: 089/7696308
HALLE 2						DAT.: 04.03.06 DEZ.: WALLNER
SCHNITTE						97