




NORDWEST

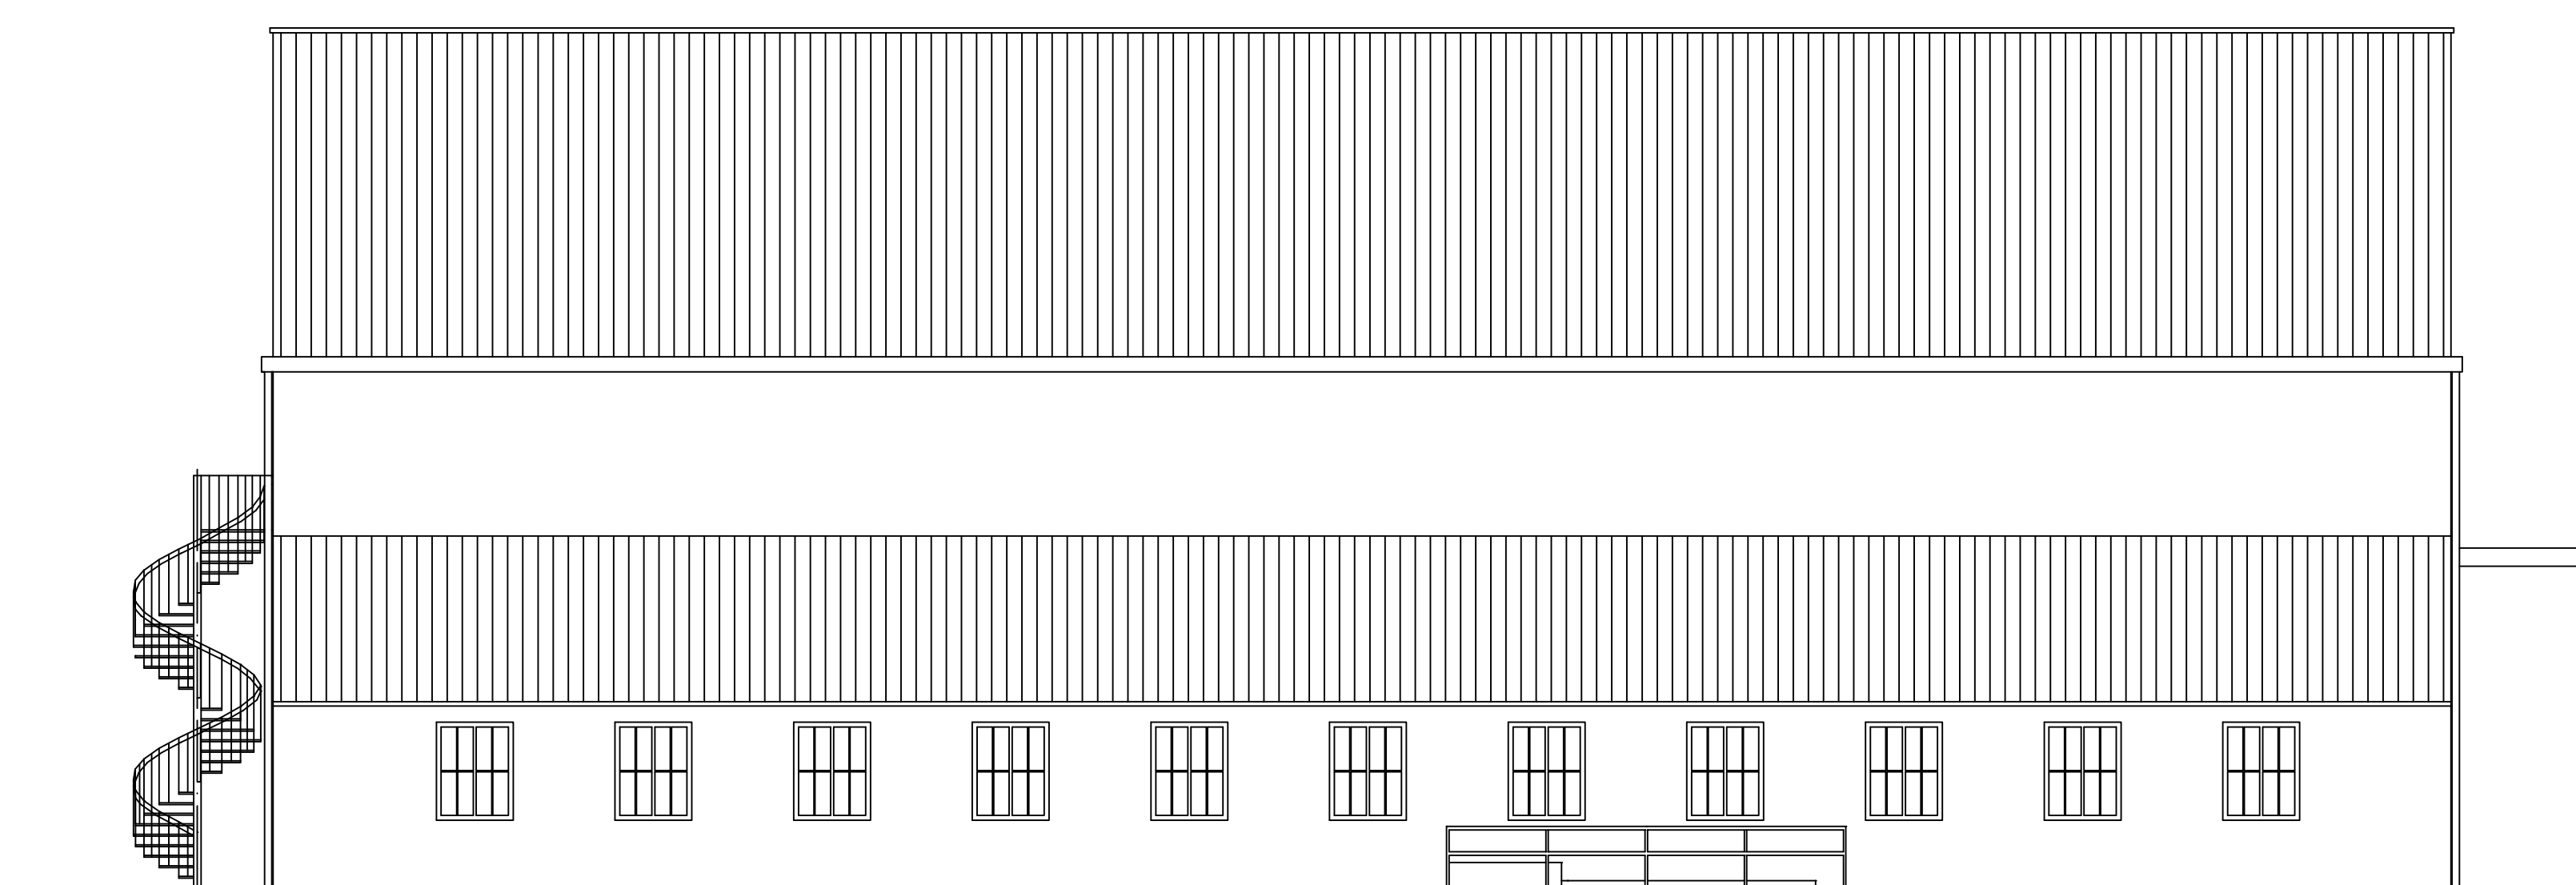

NORDOST

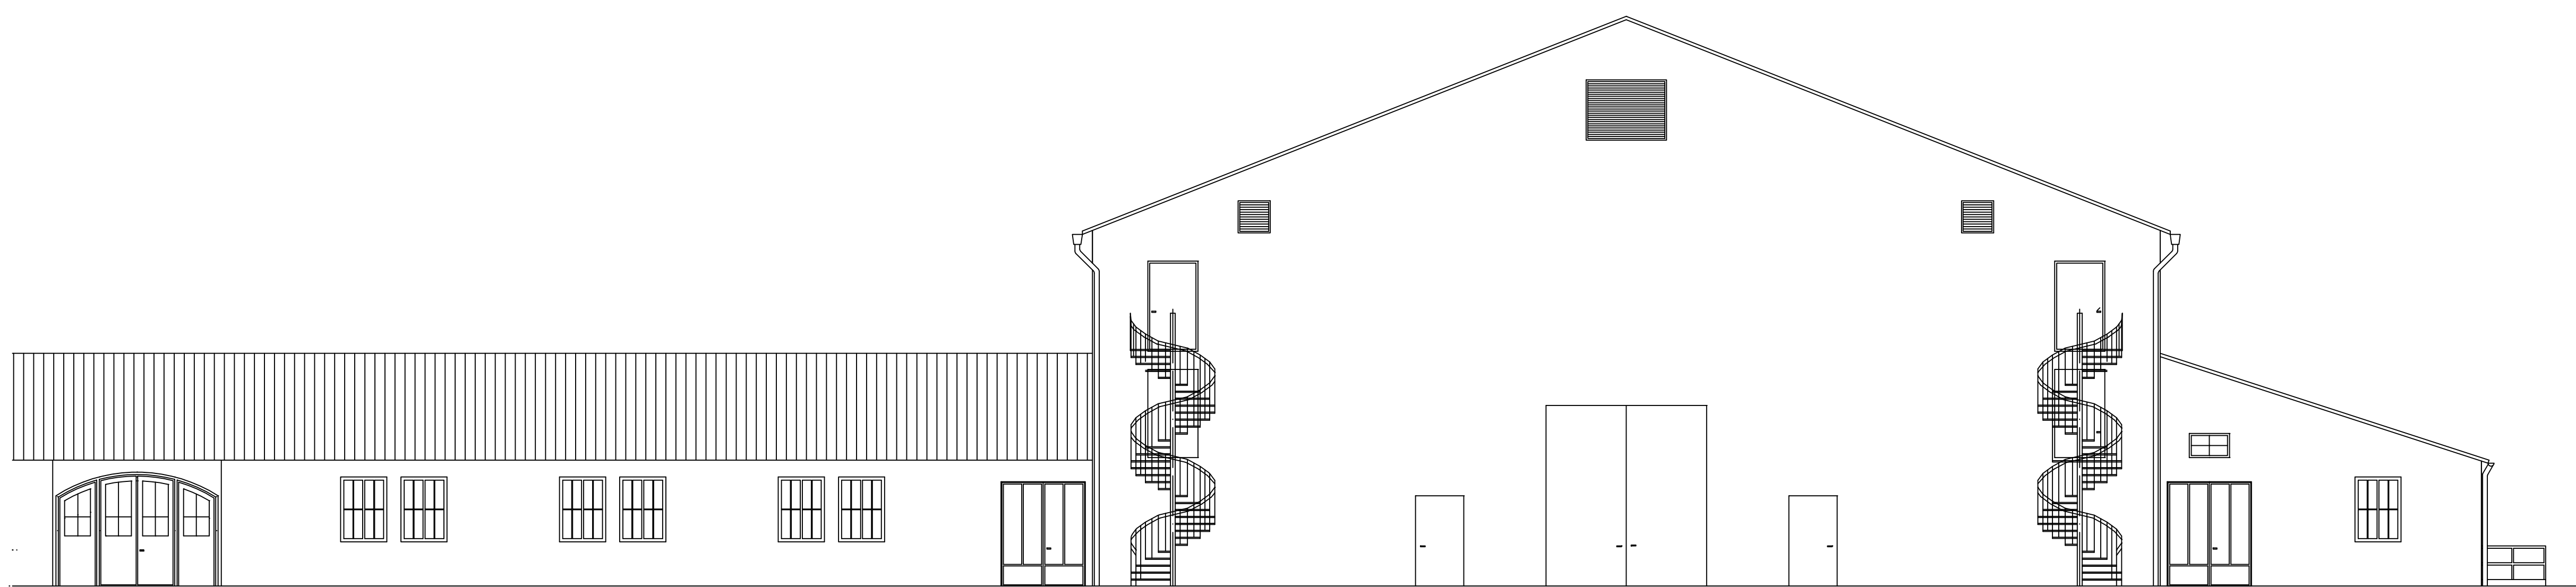

SÜDOST

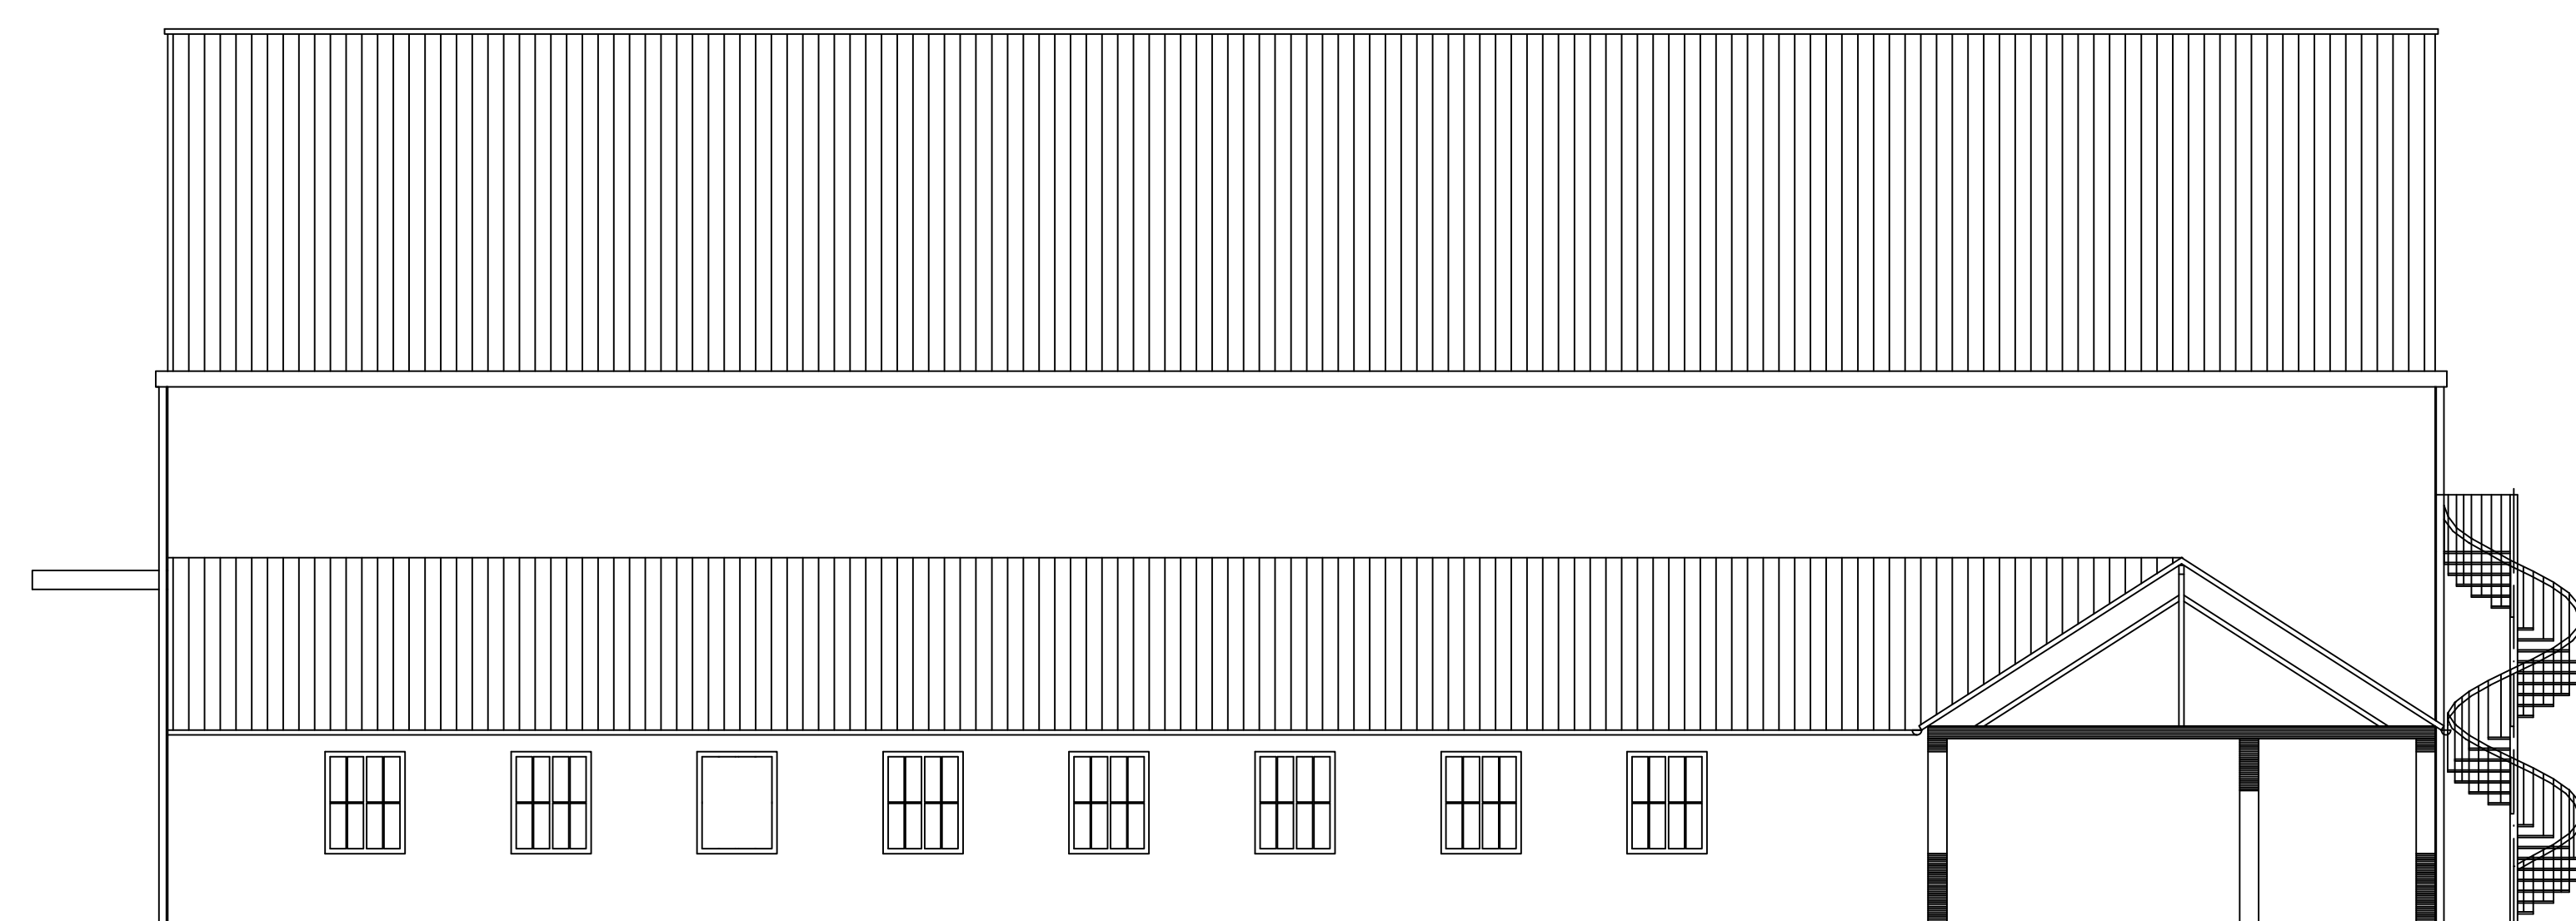

SÜDWEST

GEÄND.: 13	14	15
GEÄND.: 10	11	12
GEÄND.: 7	8	9
GEÄND.: 4	5	6
GEÄND.: 1	2	3
Bavaria Film GmbH		
BESTANDSPLAN		
M 1 : 100		
HALLE 2		
ANSICHTEN		

BAVARIA FILM PLATZ 7  
82031 GEISELGASTEIG  
PLANFERTIGER:  
FAMLES  
CONSULT  
INGENIEURGESSELLSCHAFT  
GMBH  
Albert-Ritter-Str. 19  
80335 München  
Tel.: 089/7601094 Fax: 089/7606530  
DAT.: 27.08.96 GEZ.: WALLNER