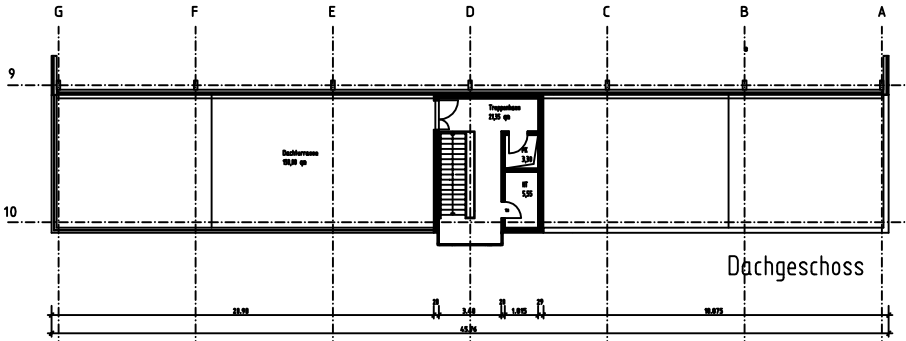

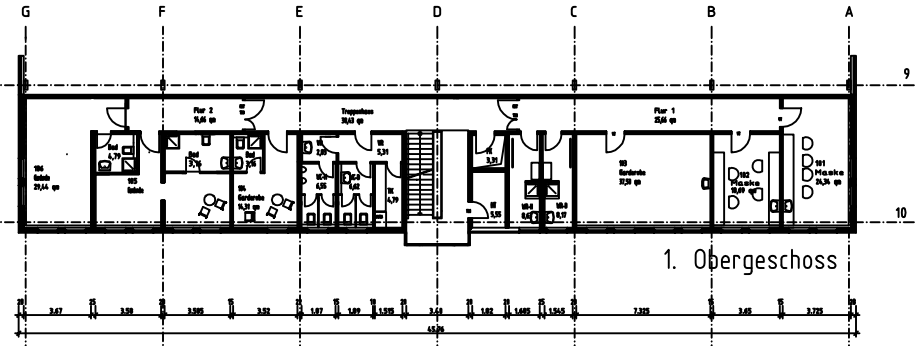

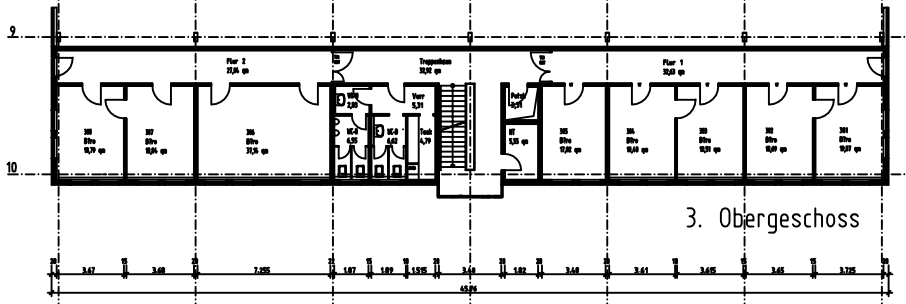

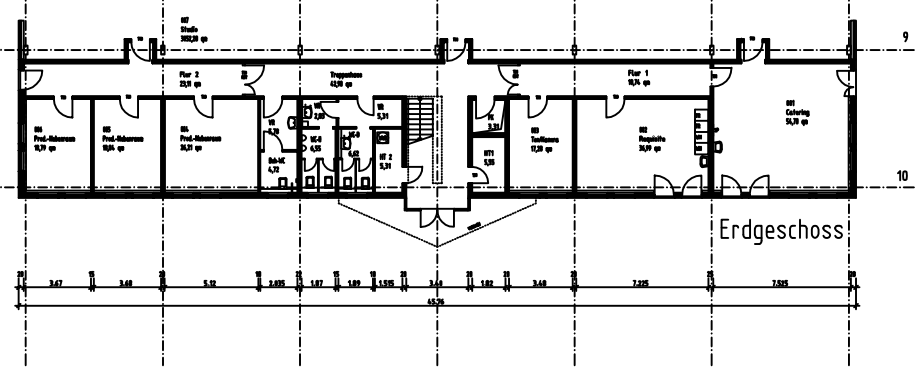

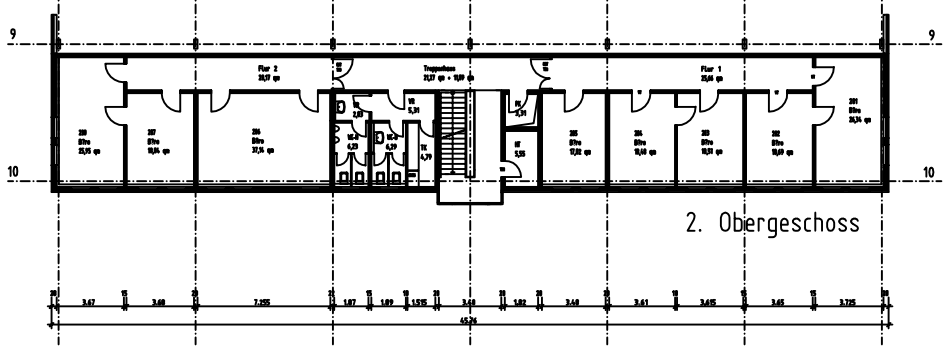

Bavaria Film GmbH			BAVARIA FILM PLATZ 7 82031 GEISELGASTEIG
Bestandsplan Geb 60 Anbau			
EG, OG 1,2,3, DG M 1/100			60