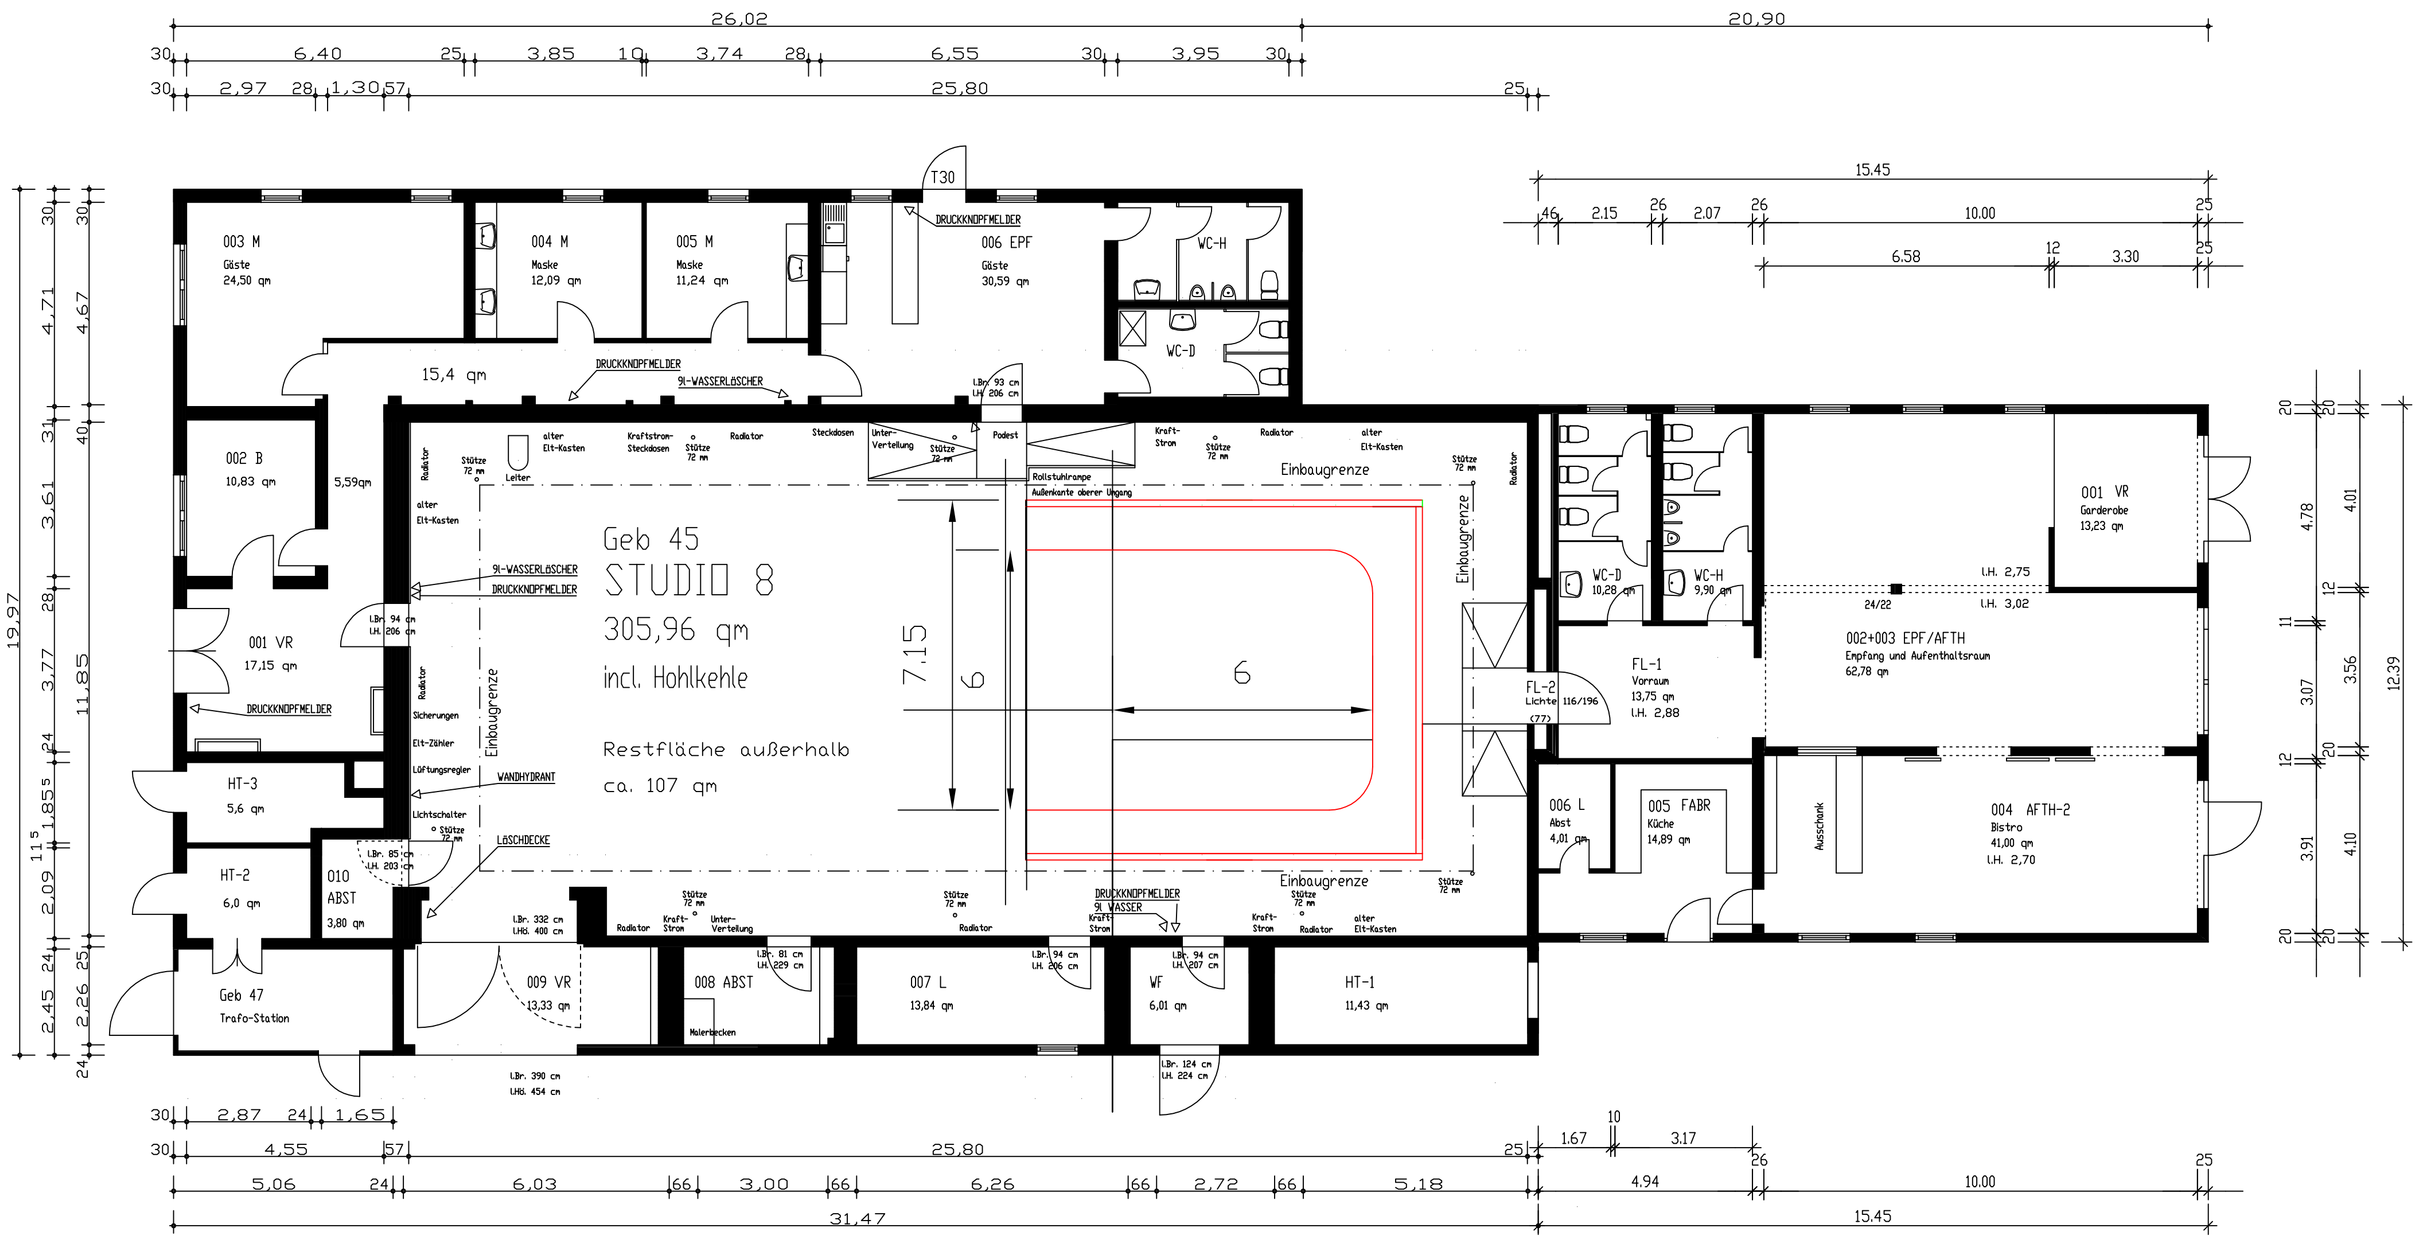

Umlaufend 1,00 m Fluchtweg freihalten nach VBG 70

Wandverkleidungen, Kabeltrassen, Leitungen etc außerhalb der Einbaugrenzen sind nicht oder nur teilweise dargestellt.

UK Deckenverkleidung +9,07m
OK Kehlriegel +8,79m
UK Kehlriegel +8,57m
Oberes MERO obere Achse +8,42m
OK Beleuchterebene +6,52m
Oberes MERO untere Achse +6,42m
OK Untergurtverkleidung +6,36m
UK Untergurtverkleidung +6,11m
OK zweiter Umlaufsteg +6,02m
UK Kranschienen +5,91m
Unteres MERO obere Achse +5,92m
OK erster Umlaufsteg +4,82m
Unteres MERO untere Achse +3,92m
OK Asphalt (Bezugsebene) +-0,00m

begangen am 21.09
weitgehend leer

Stand 6.1.01.2016

GEÄND.:	13		14		15		
GEÄND.:	10		11		12		
GEÄND.:	7		8		9		
GEÄND.:	4	Oberarbeitet im Juli 1998 gema	5	Löscher 10.08.1998 Fa.	6	Stege, 03.08.2000, Seyfert	
GEÄND.:	1	Schraffur geä 30.5.97 gema	2	Div. n. Aufm. geä 7.10.97 gema	3	Div. n. Aufm. geä 27.10.97 gema	

Bavaria FiLm GmbH

BAVARIA FILM PLATZ 7
82031 GEISELGASTEIG

BESTANDSPLAN
M 1 : 100

PLANFERTIGER:
FAKLER CONSULT INGENIEURGESELLSCHAFT FÜR STATIK UND BAUPLANUNG mbH
Albert-Rollhupter-Str.19 81369 München
Tel.089/7601094 Fax.089/7696838

DAT.: 26.04.96 | GEZ.: WALLNER

Studio 8 + Bistro
Grundriß Erdgeschoß

ST8-1